
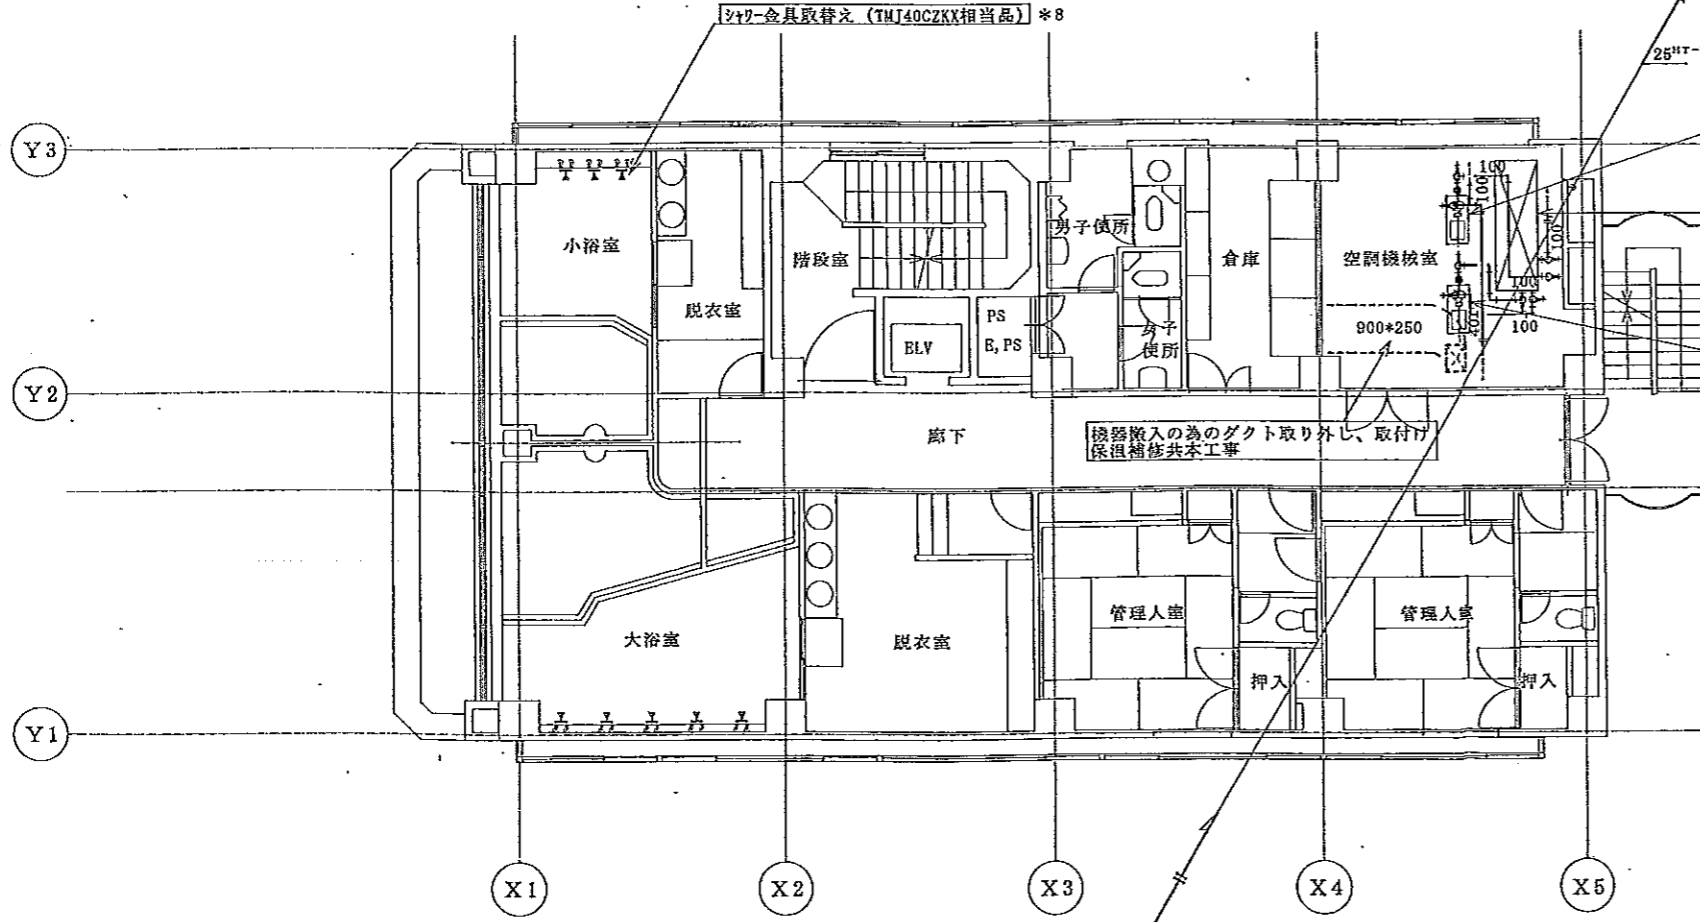
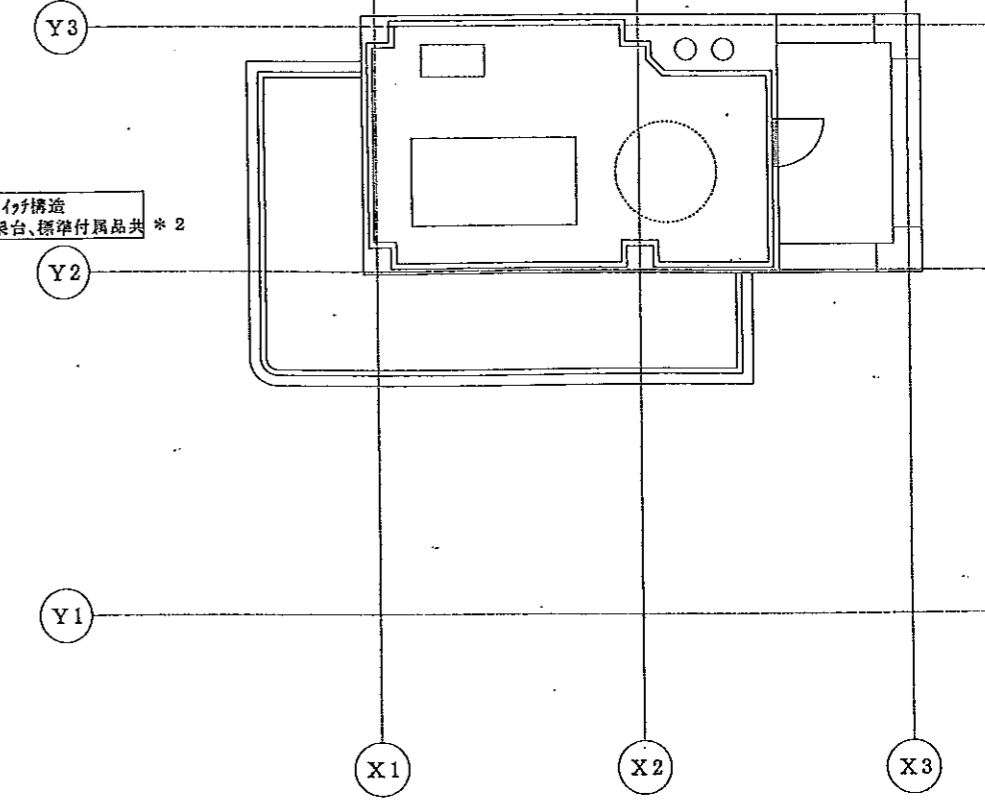


温泉ポンプ取替え及び温泉揚湯管取替え  
 (注) 1. GVはSUS製とすること。  
 2. 屋外保温仕上げは、SUSラッピングとすること。

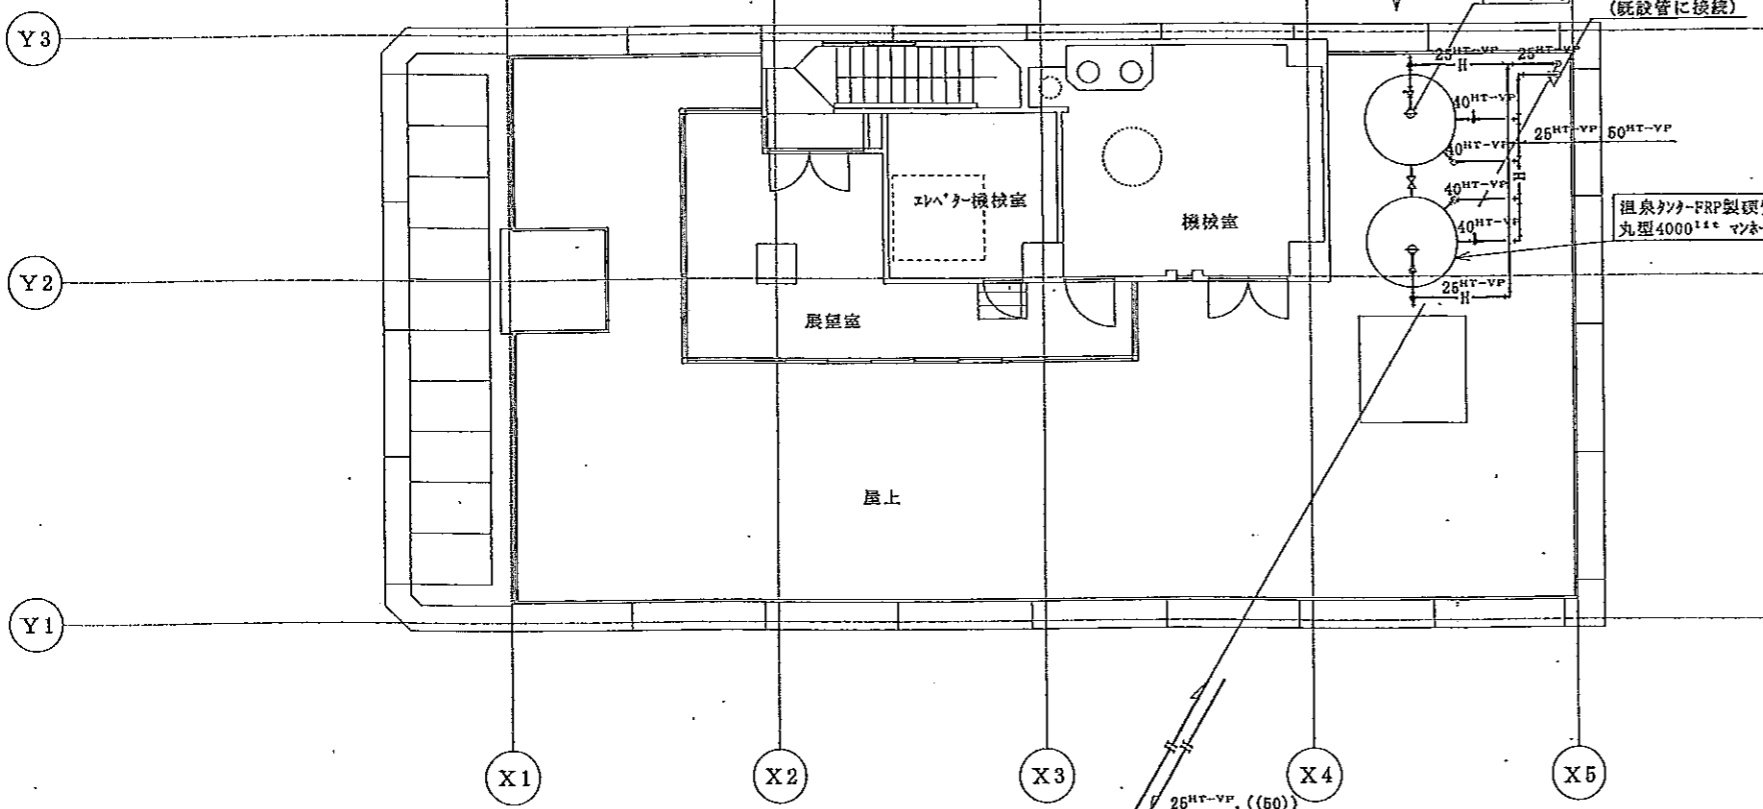

冷温水循環ポンプ取替え  
 100<sup>φ</sup>×810<sup>h</sup>/min×15<sup>φ</sup>×5.5<sup>h</sup>  
 GV, CV, OS防振装置, 配管切回し, コンクリート基礎補修共

水冷式チリングユニット取替え  
 冷却能力-180000<sup>kcal/h</sup>, 冷却水-770<sup>l/min</sup>  
 冷水-600<sup>l/min</sup> (7-12℃) 標準付属品, OS防振装置  
 配管切回し, コンクリート基礎補修共

冷却水循環ポンプ取替え  
 100<sup>φ</sup>×780<sup>h</sup>/min×13<sup>φ</sup>×3.7<sup>h</sup>  
 GV, CV, OS防振装置, 配管切回し, コンクリート基礎補修共

(注) 冷却水、冷温水配管は水道用亜鉛めっき鋼管 (SGP-W) を使用すること。

完成図